

14 2/1978


ING. TILL BYGGNADSRÅDET  
31 JULI 1952

Utdragen med den fastställda  
våningen bestyckas  
Stockholm den 5. aug. 1952  
T. V. Österlin


Av E. Österlins ritning med fastställande av...  
Stockholm den 28.7.52  
E. Österlin

BEVARAS


24

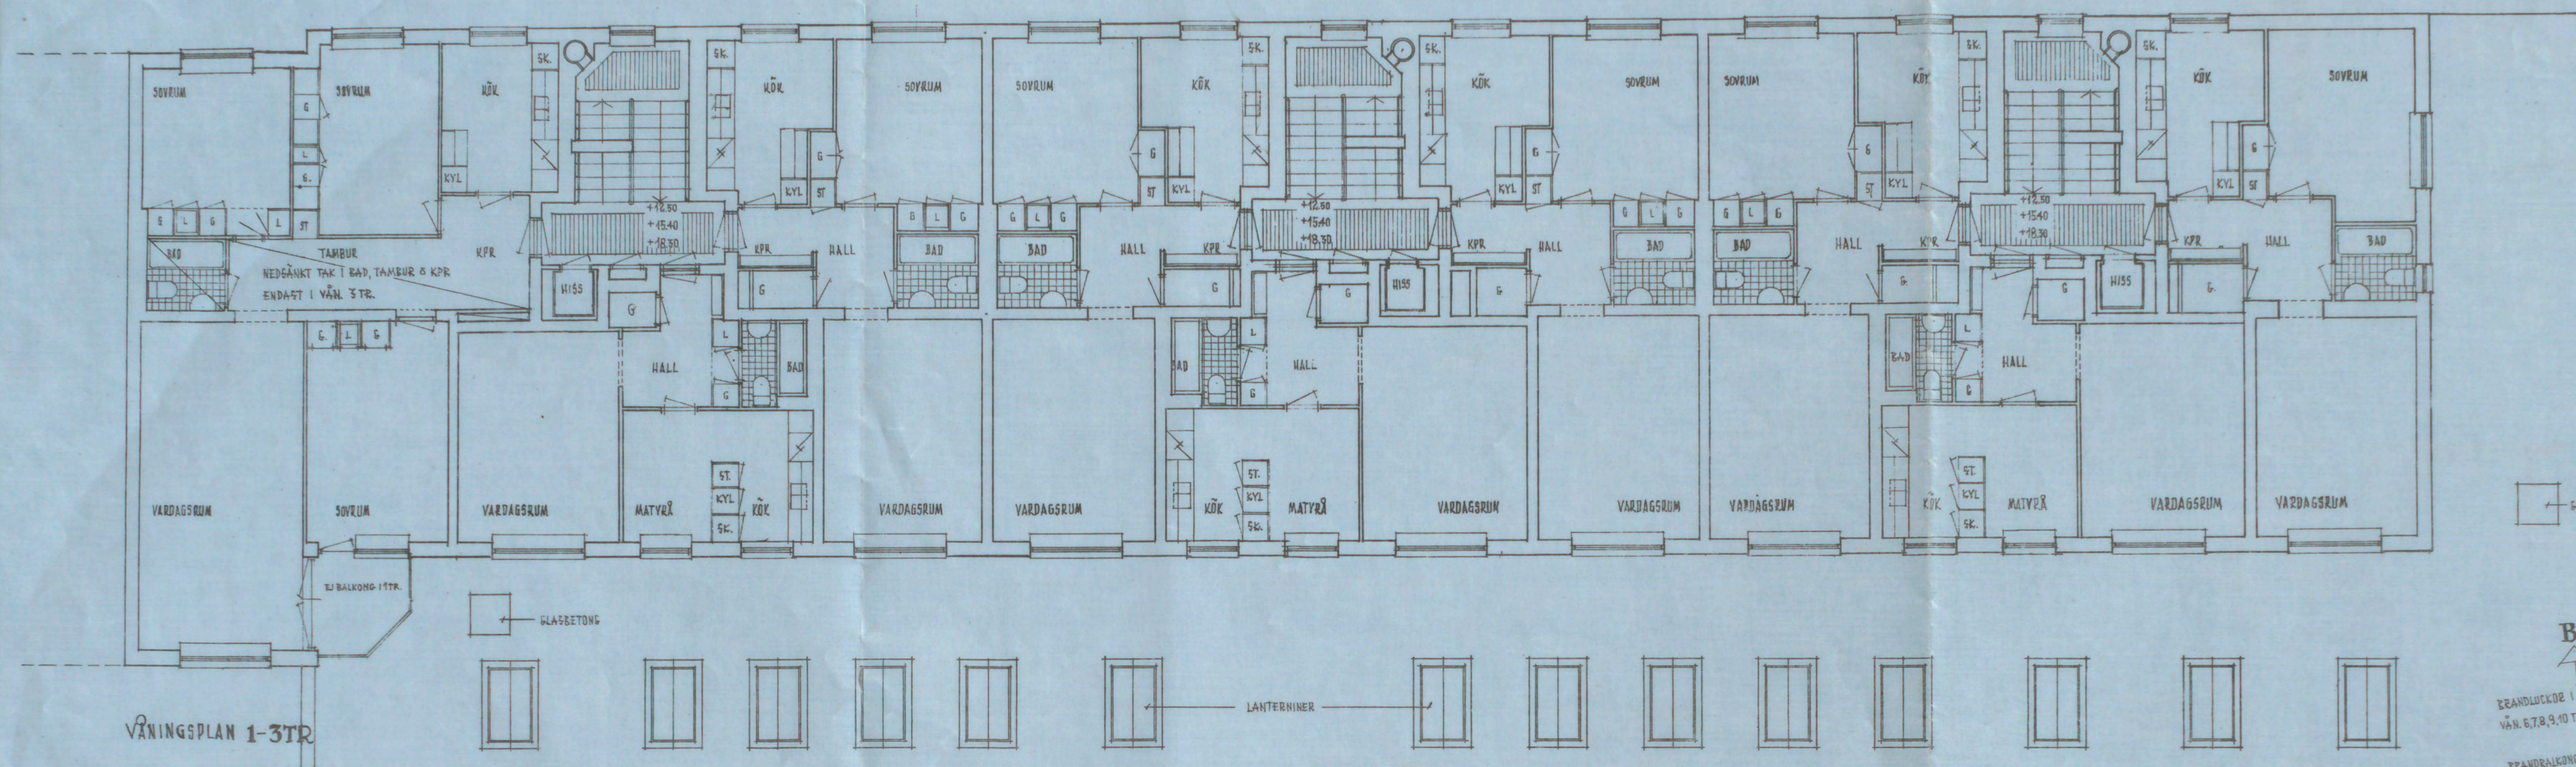

VÅNINGSPLAN 1-3TR

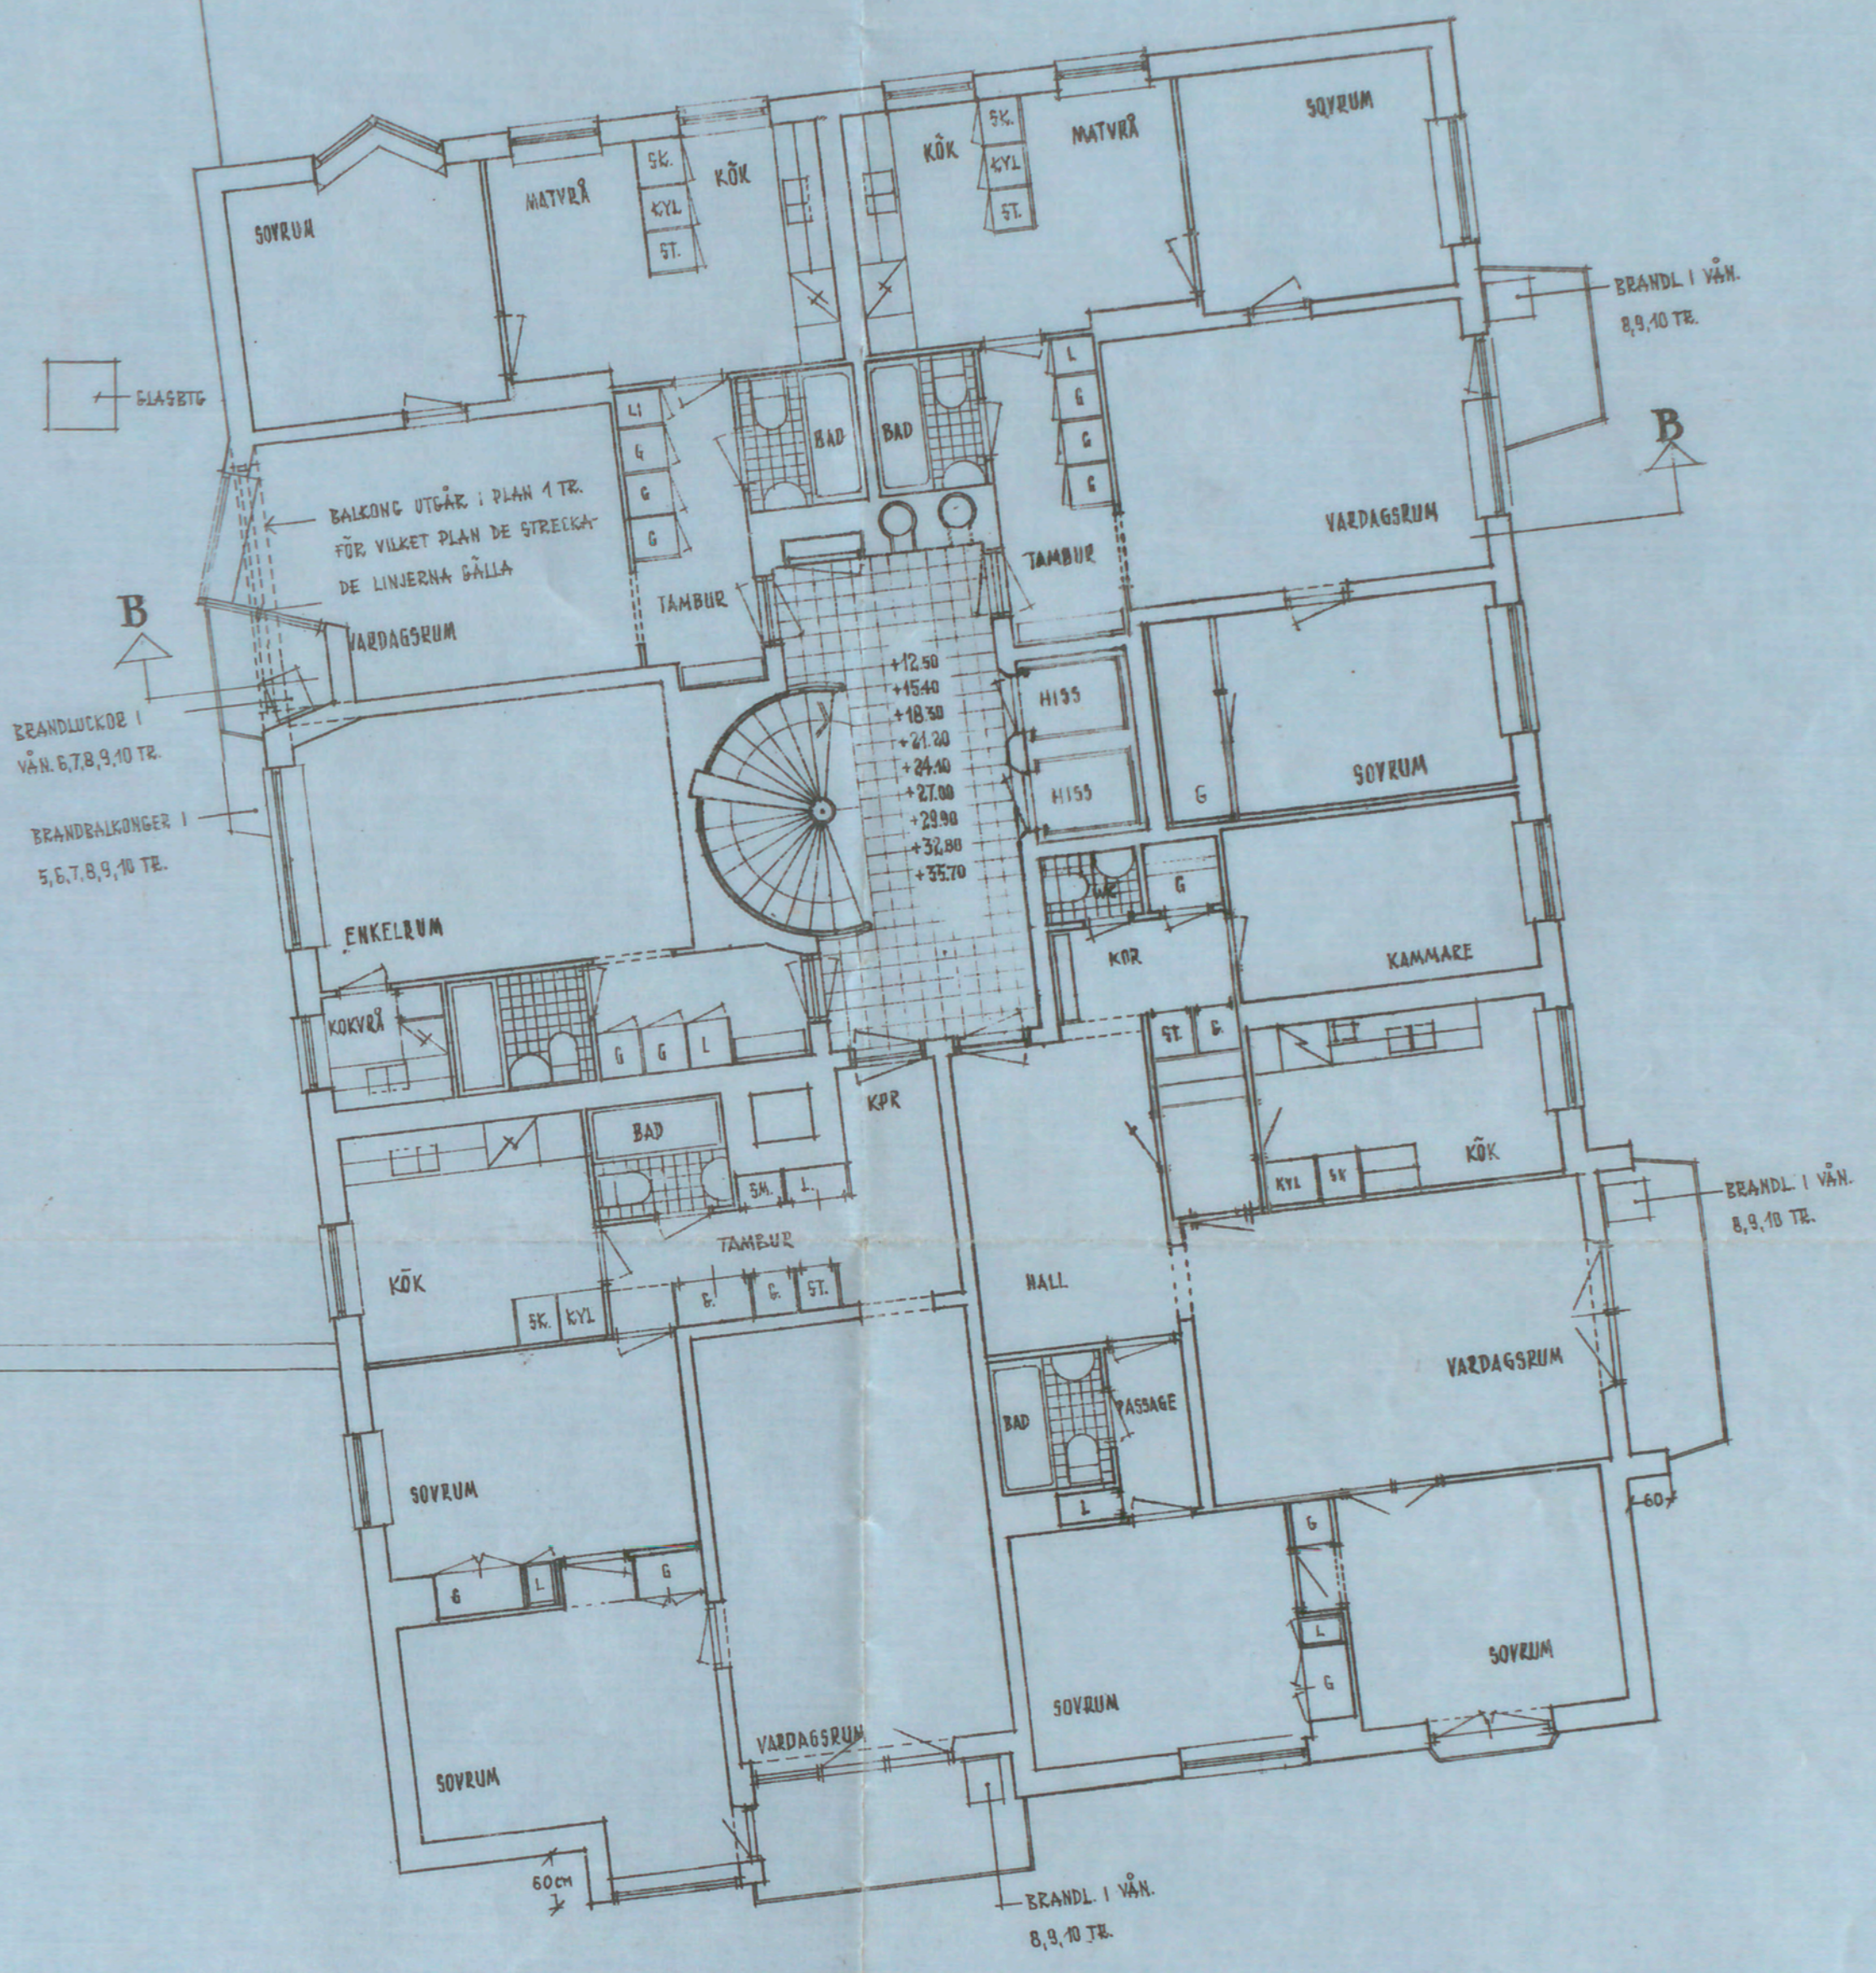

VÅNINGSPLAN 1-9TR

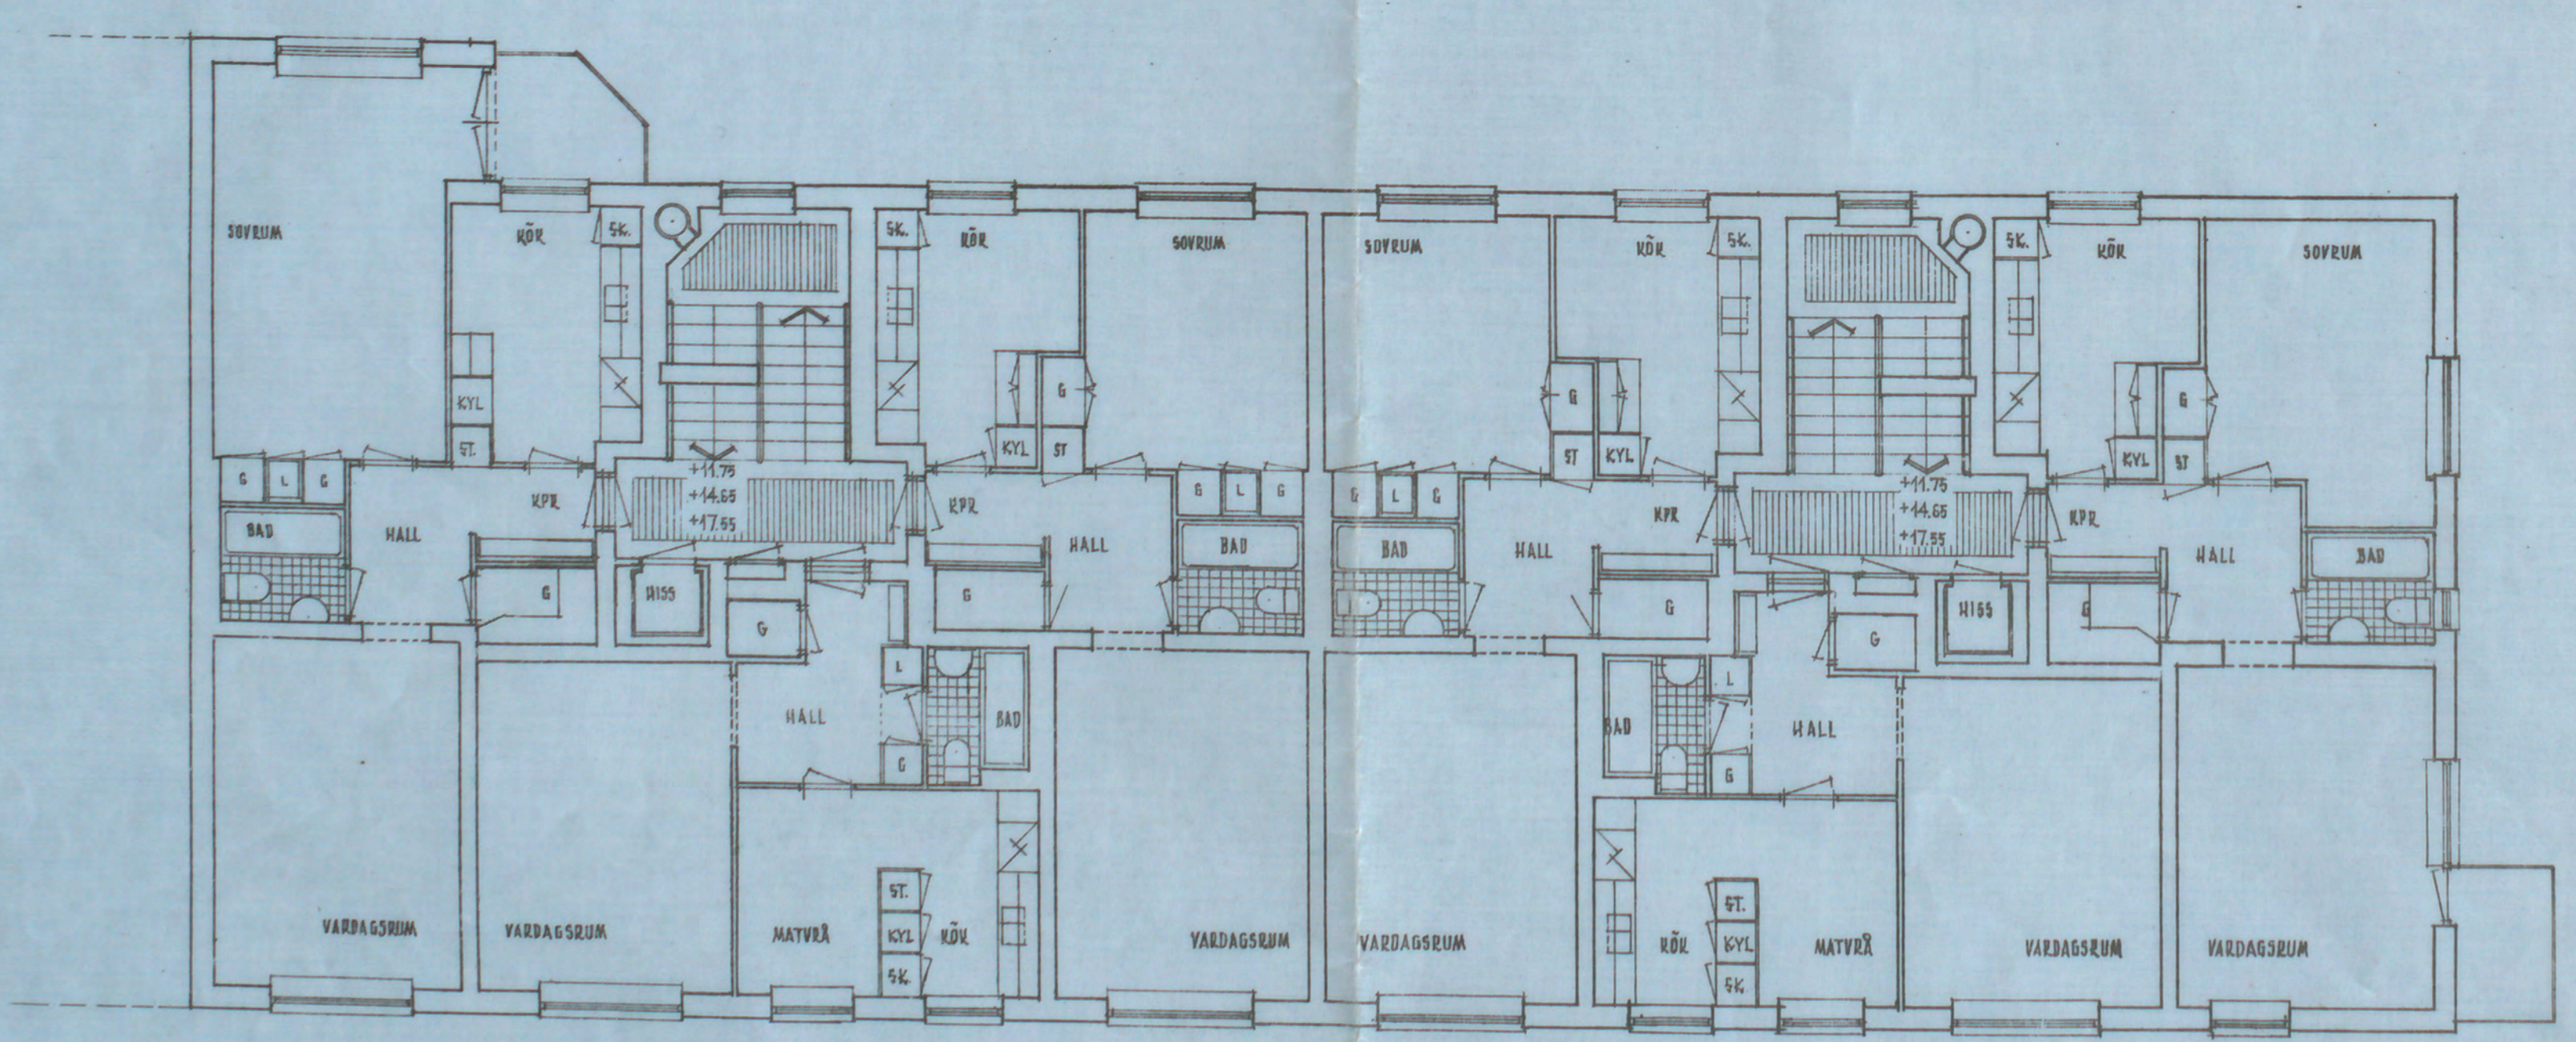

VÅNINGSPLAN 1-3TR

00030

KVARTERET FASANEN NR 13  
VÅNINGSPLANER  
RELATIONSRITNING  
STOCKHOLM DEN 27.6.52  
T. V. ÖSTERLIN ARCHITECT S.M.  
STOCKHOLM'S STADS FASTIGHETSSTYRELSE  
BUSSTORHUSAVDELNINGENS ARKITEKTER



A 25/25